


FRIEDRICHSDORFER STRASSE
HAMBURG BARMBEK
ALTBAU - BESTANDSPLANUNG / M 1:100
STAND: 29.01.2013

TEILGRUNDRISS - SOCKELGESCHOSS

NETTONUTZFLÄCHE: 113.95 M²
BRUTTONUTZFLÄCHE: 164.00 M²

GESAMTFLÄCHE - ALTBAU (NETTO): 556.15 M²

GESAMTFLÄCHE - ALTBAU (BRUTTO): 806.85 M²

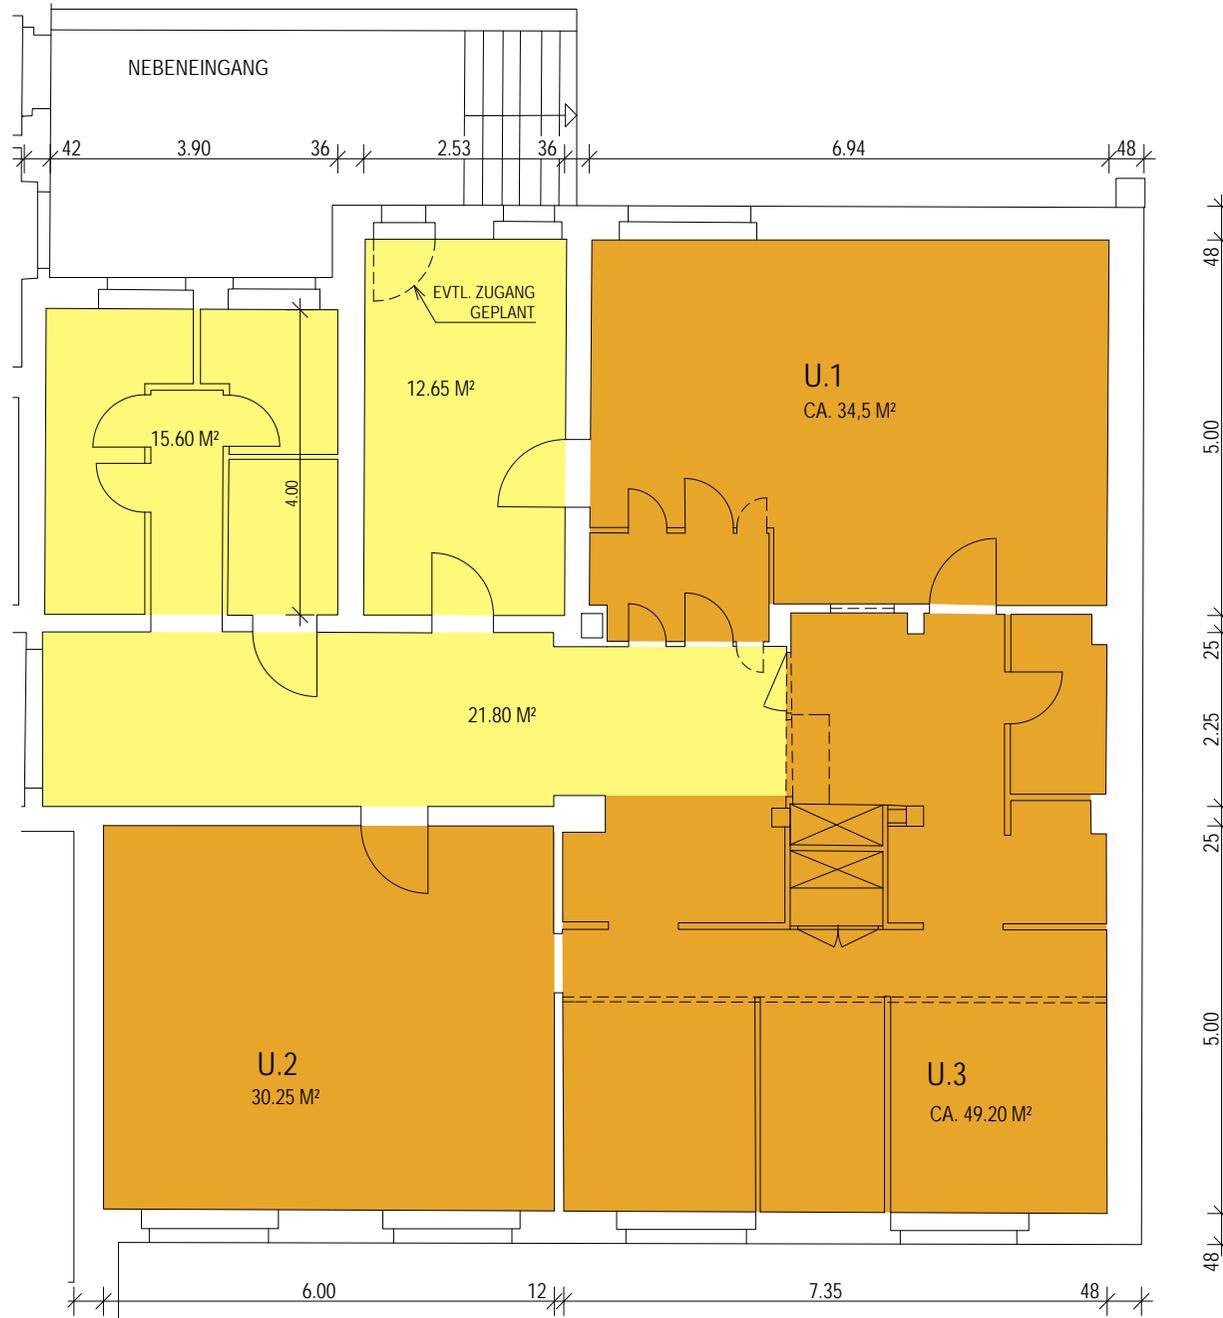

HAUPTNUTZFLÄCHE
NEBENNUTZFLÄCHE

Alle Flächen- und Maßangaben sind unverbindlich und am Bestand zu prüfen! Grundrissabweichungen können sich aus Bauphysik, Haustechnik, Statik, Normen und den allgemeinen Regeln der Technik ergeben!

FRIEDRICHSDORFER STRASSE
HAMBURG BARMBEK
ALTBAU - BESTANDSPLANUNG / M 1:100
STAND: 29.01.2013


TEILGRUNDRISS - ERDGESCHOSS

NETTONUTZFLÄCHE: 113.10 M²
BRUTTONUTZFLÄCHE: 163.15 M²

GESAMTFLÄCHE - ALTBAU (NETTO): 556.15 M²

GESAMTFLÄCHE - ALTBAU (BRUTTO): 806.85 M²

 HAUPTNUTZFLÄCHE
 NEBENNUTZFLÄCHE

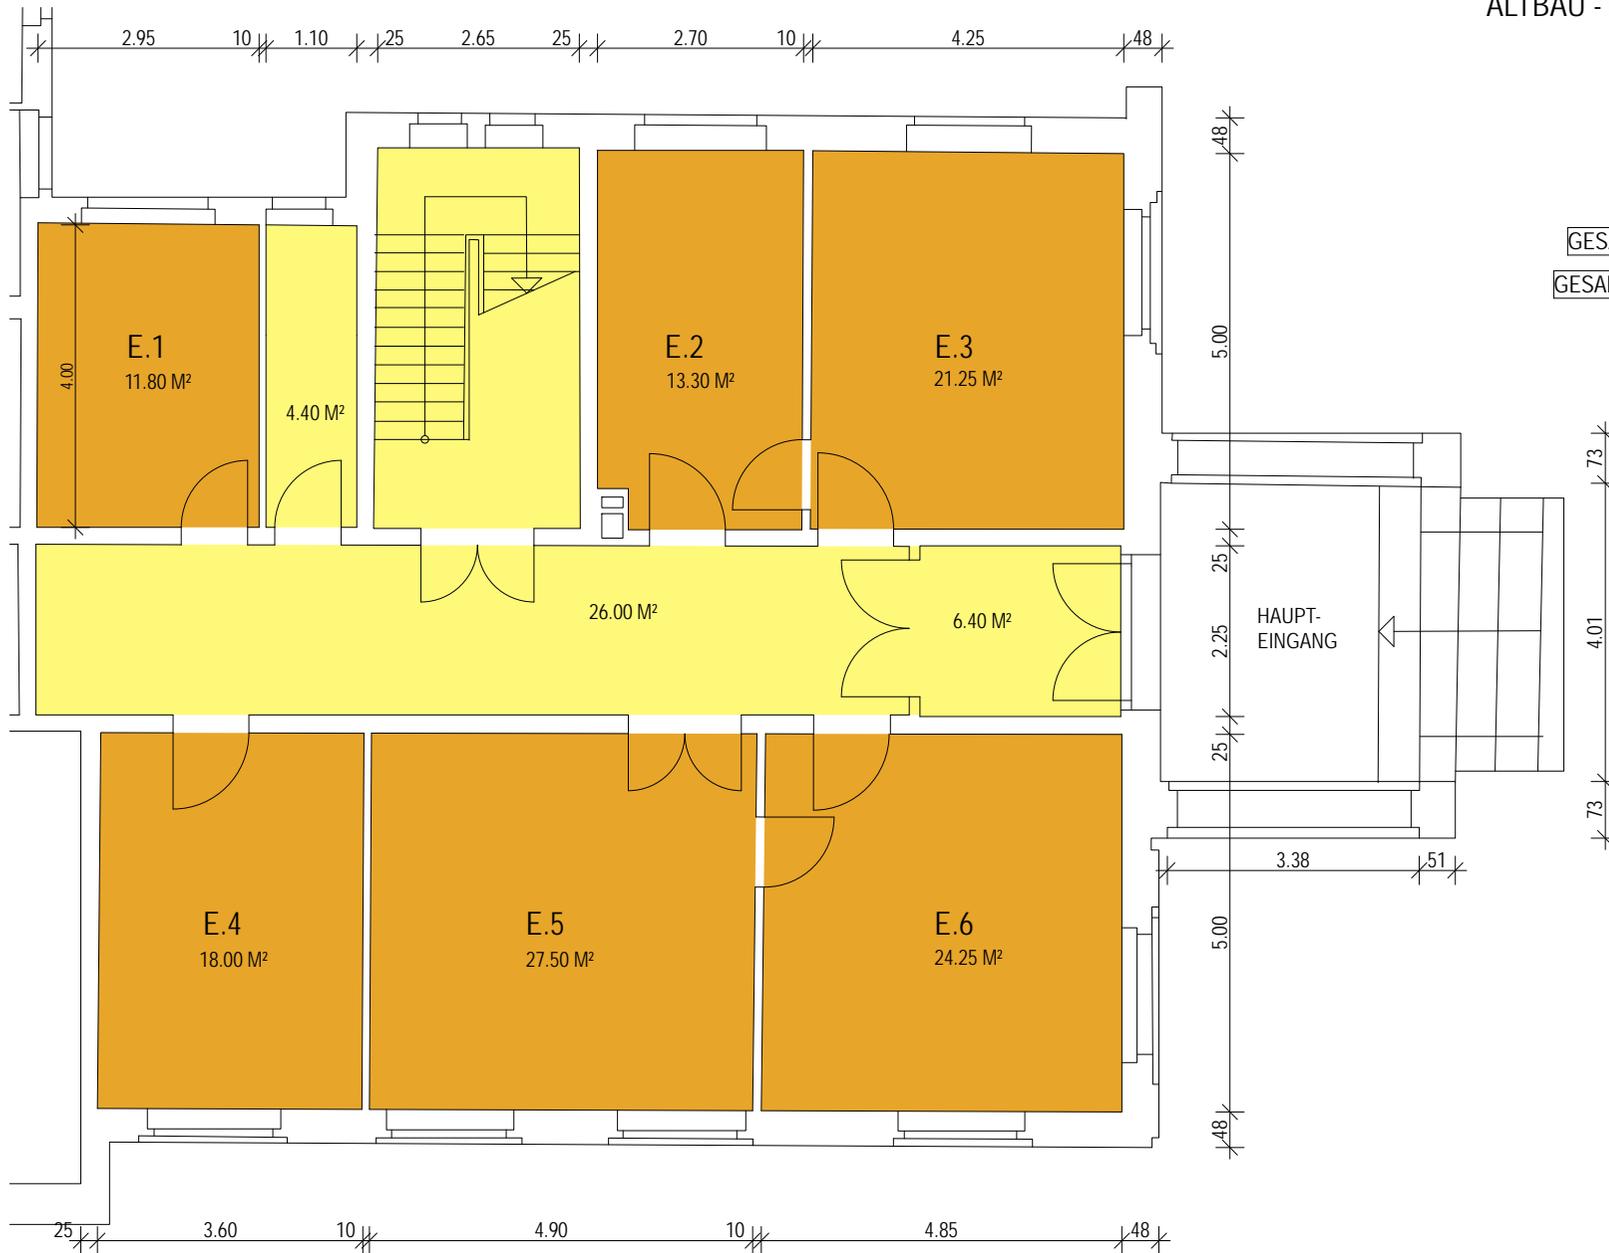

Alle Flächen- und Maßangaben sind unverbindlich und am Bestand zu prüfen! Grundrissabweichungen können sich aus Bauphysik, Haustechnik, Statik, Normen und den allgemeinen Regeln der Technik ergeben!


FRIEDRICHSDORFER STRASSE
HAMBURG BARMBEK
ALTBAU - BESTANDSPLANUNG / M 1:100
STAND: 29.01.2013

TEILGRUNDRISS - 1. OBERGESCHOSS

NETTONUTZFLÄCHE: 111.45 M²
BRUTTONUTZFLÄCHE: 168.95 M²

GESAMTFLÄCHE - ALTBAU (NETTO): 556.15 M²

GESAMTFLÄCHE - ALTBAU (BRUTTO): 806.85 M²

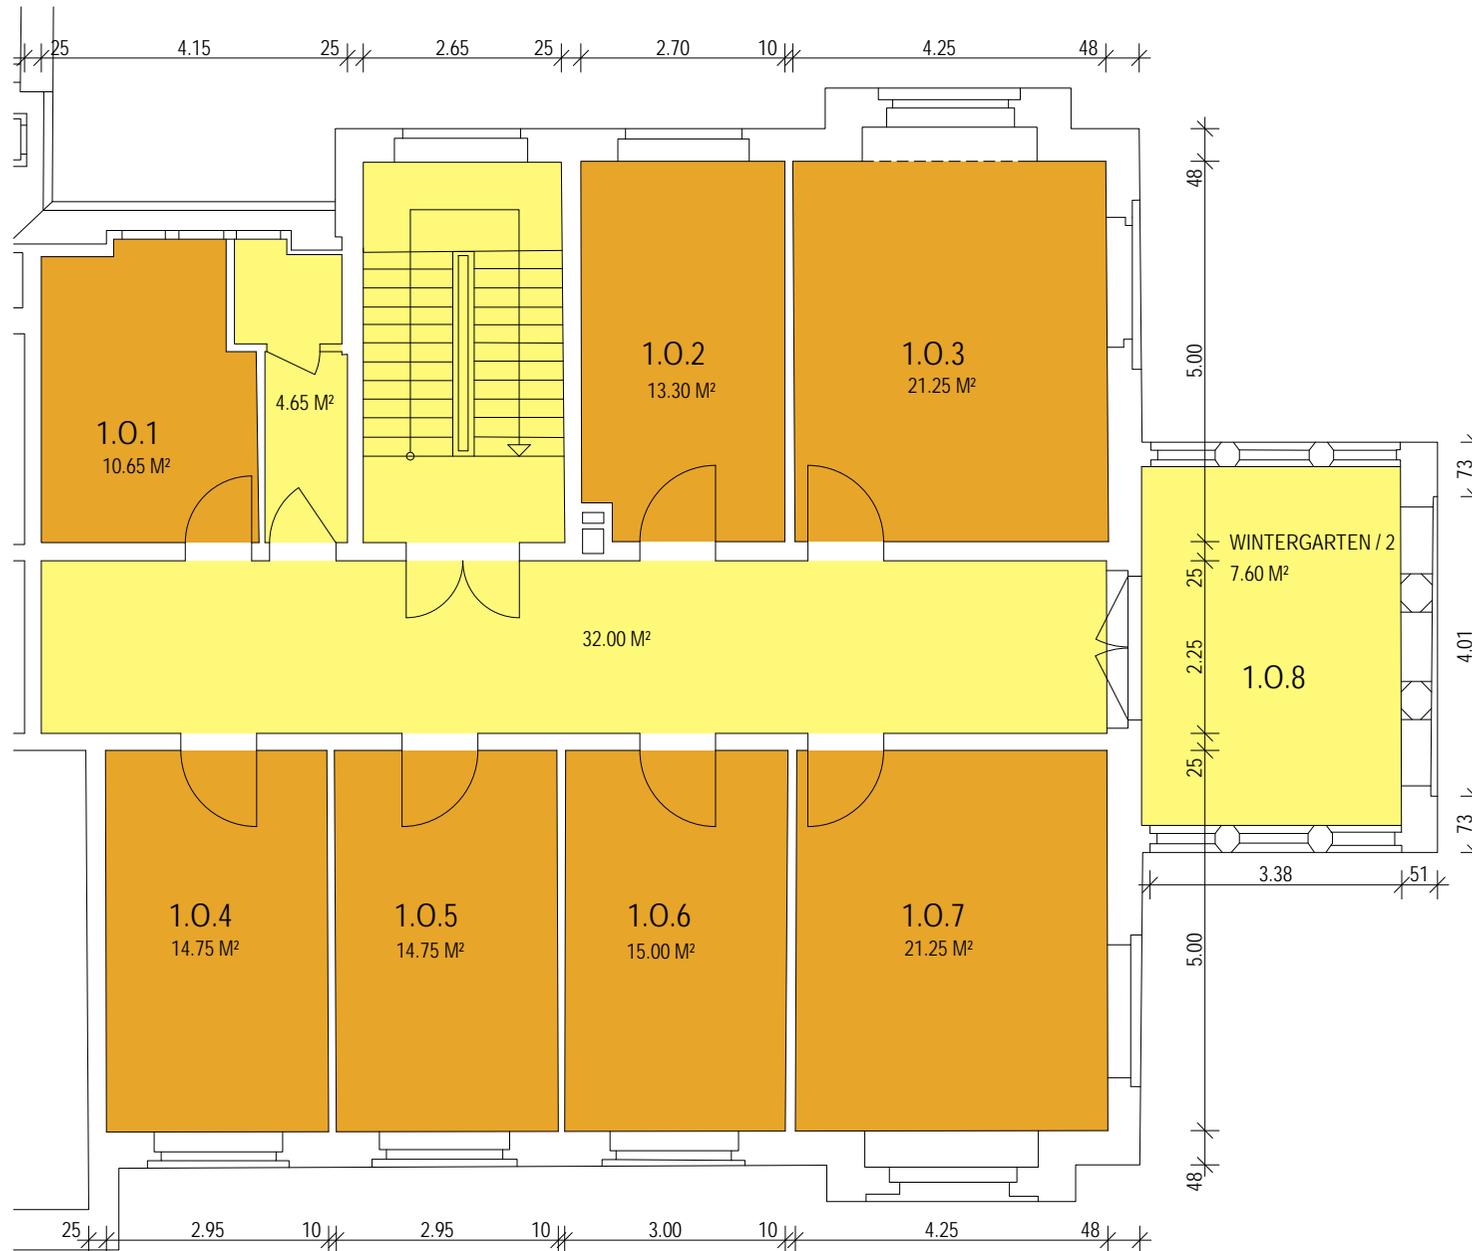

HAUPTNUTZFLÄCHE
 NEBENNUTZFLÄCHE

Alle Flächen- und Maßangaben sind unverbindlich und am Bestand zu prüfen! Grundrissabweichungen können sich aus Bauphysik, Haustechnik, Statik, Normen und den allgemeinen Regeln der Technik ergeben!


FRIEDRICHSDORFER STRASSE
HAMBURG BARMBEK
ALTBAU - BESTANDSPLANUNG / M 1:100
STAND: 29.01.2013

TEILGRUNDRISS - 2. OBERGESCHOSS

NETTONUTZFLÄCHE: 108.90 M²
BRUTTONUTZFLÄCHE: 164.75 M²

GESAMTFLÄCHE - ALTBAU (NETTO): 556.15 M²

GESAMTFLÄCHE - ALTBAU (BRUTTO): 806.85 M²

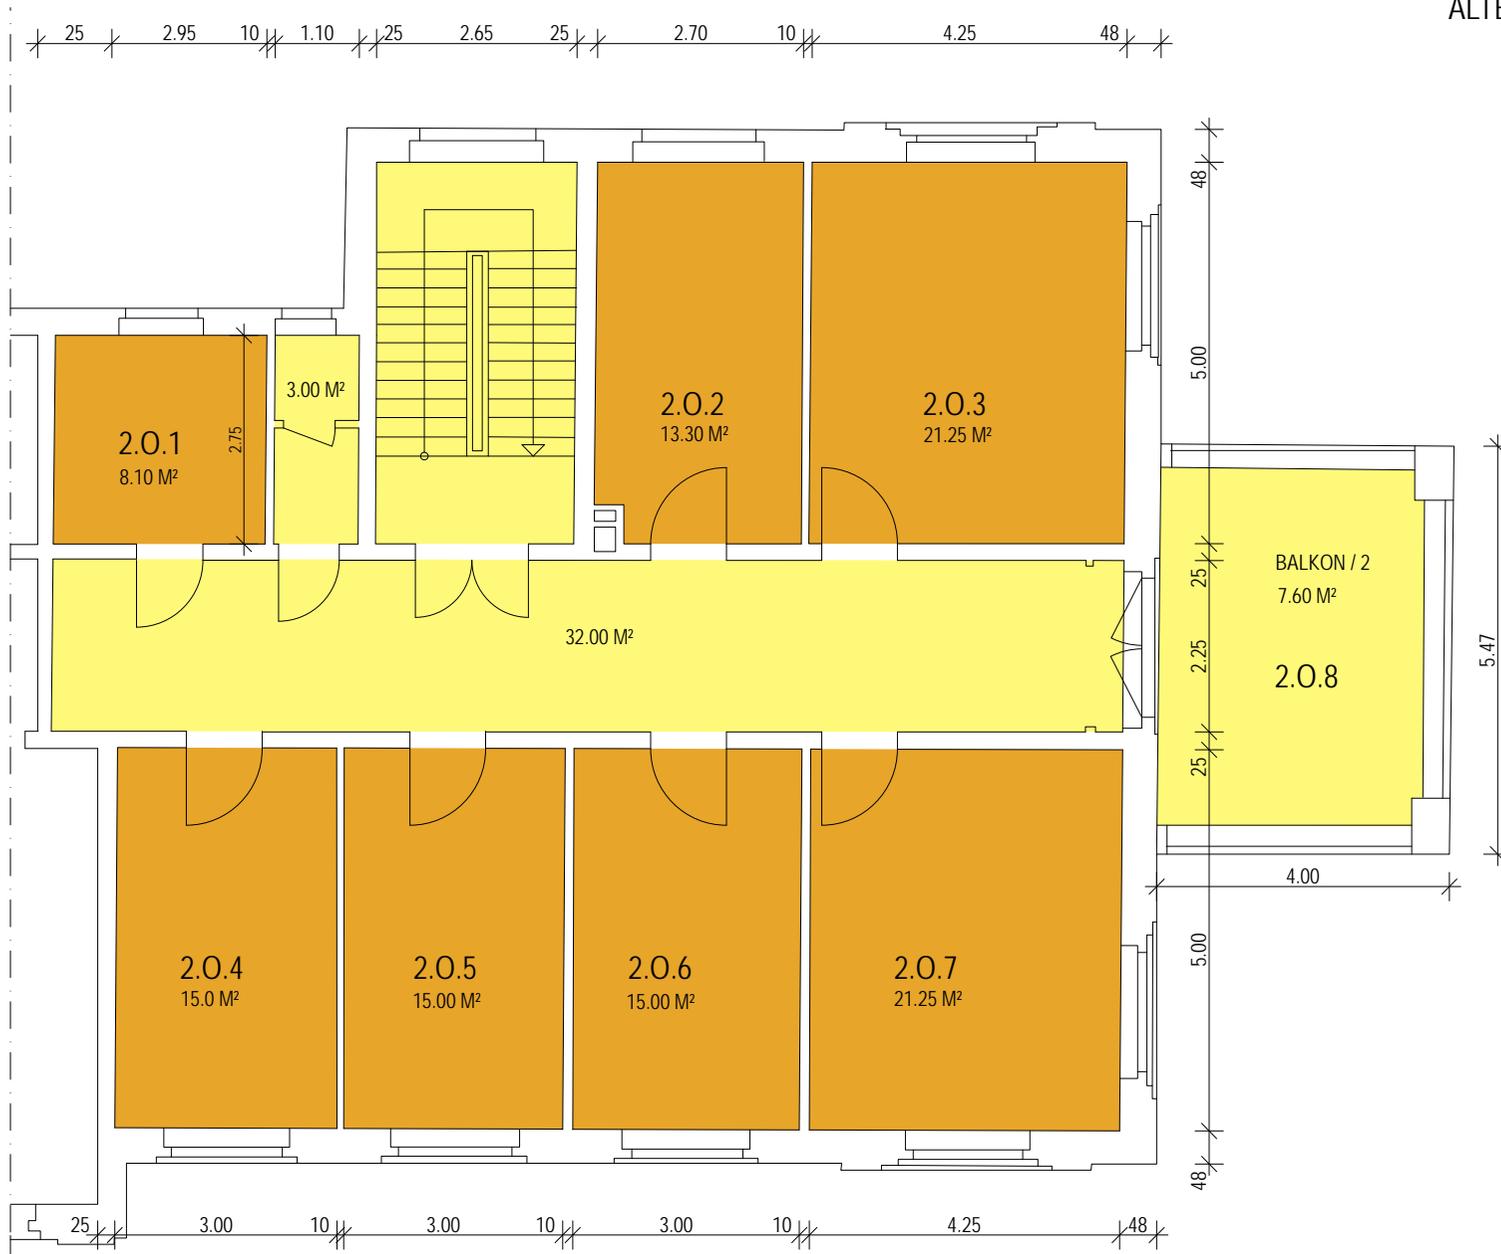

HAUPTNUTZFLÄCHE
NEBENNUTZFLÄCHE

Alle Flächen- und Maßangaben sind unverbindlich und am Bestand zu prüfen! Grundrissabweichungen können sich aus Bauphysik, Haustechnik, Statik, Normen und den allgemeinen Regeln der Technik ergeben!

FRIEDRICHSDORFER STRASSE
HAMBURG BARMBEK
ALTBAU - BESTANDSPLANUNG / M 1:100
STAND: 29.01.2013

TEILGRUNDRISS - DACHGESCHOSS

NETTONUTZFLÄCHE: 108.75 M²
BRUTTONUTZFLÄCHE: 146.00 M²

GESAMTFLÄCHE - ALTBAU (NETTO): 556.15 M²

GESAMTFLÄCHE - ALTBAU (BRUTTO): 806.85 M²



- HAUPTNUTZFLÄCHE
- NEBENNUTZFLÄCHE

Alle Flächen- und Maßangaben sind unverbindlich und am Bestand zu prüfen! Grundrissabweichungen können sich aus Bauphysik, Haustechnik, Statik, Normen und den allgemeinen Regeln der Technik ergeben!